

Beskrivning

Lokal 0606


Nytt glaspart 5.0 x 4.5 m med glasat entréörr
+ två svorser

FÖRKLARINGAR


Mått i meter.
Inredning är endast illustrativ.

FÖRESKRIFTER

HÄNVISNINGAR

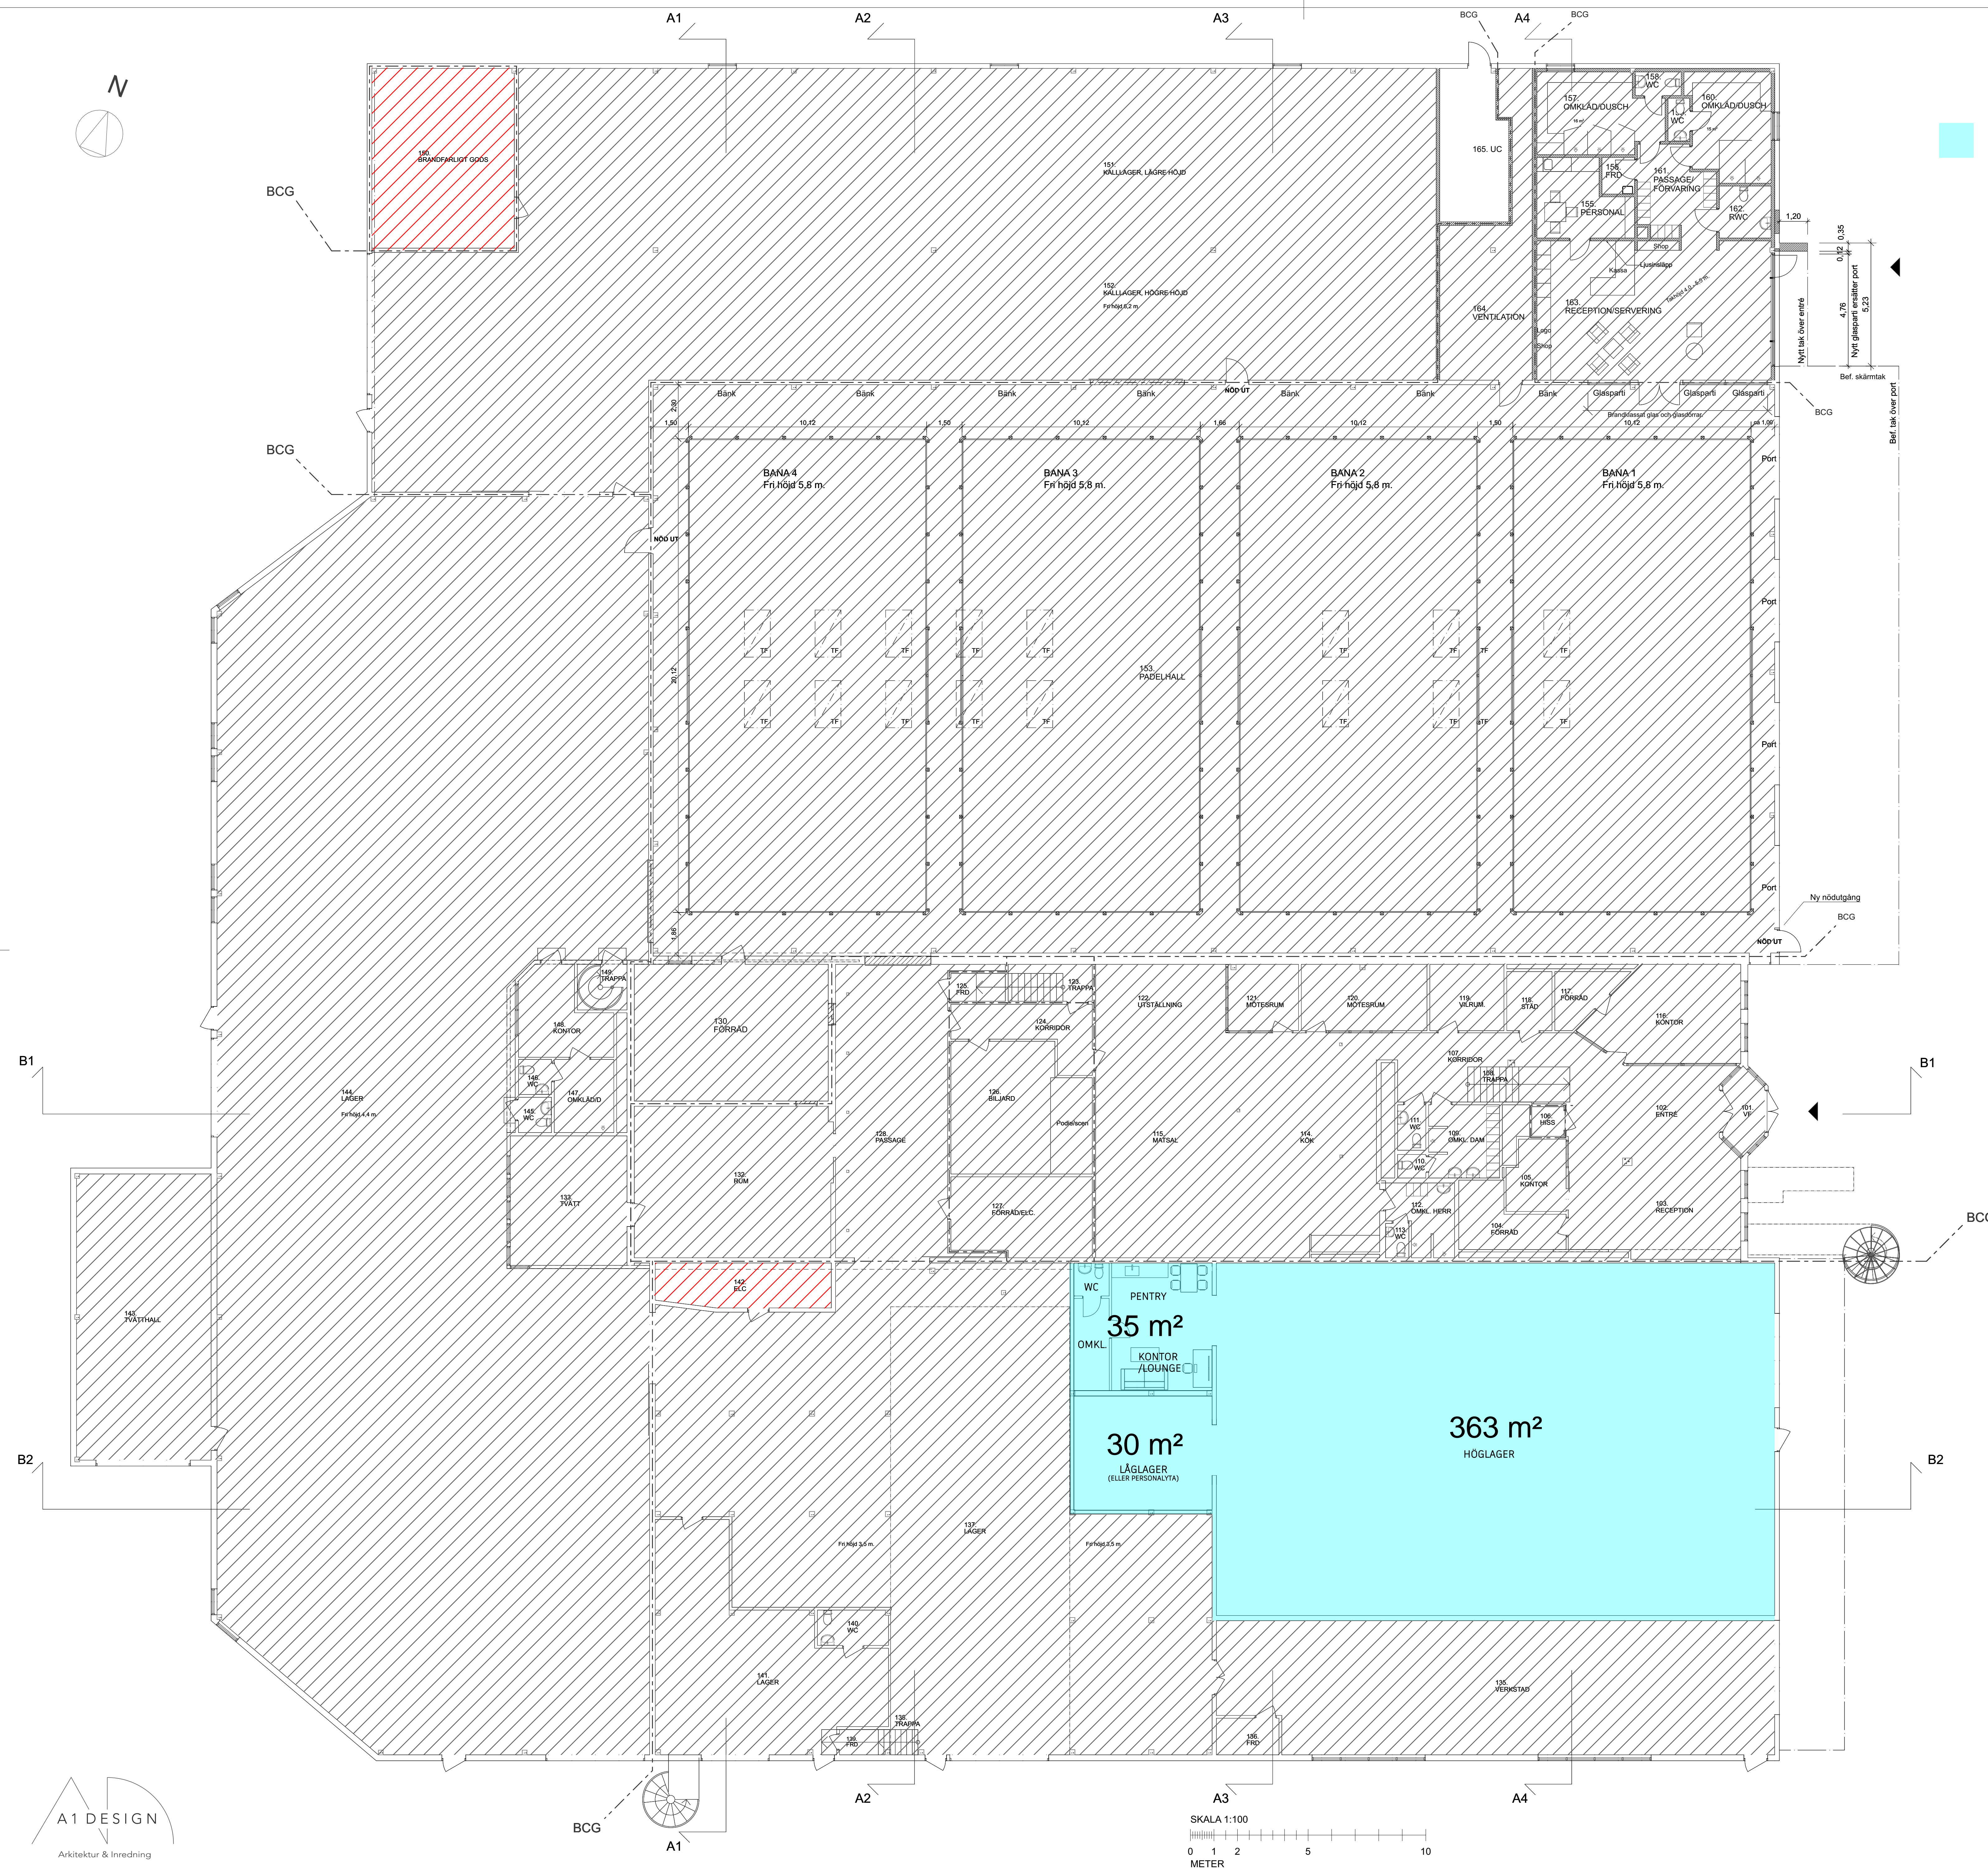

PLAN 1, BV
SKALA 1:100

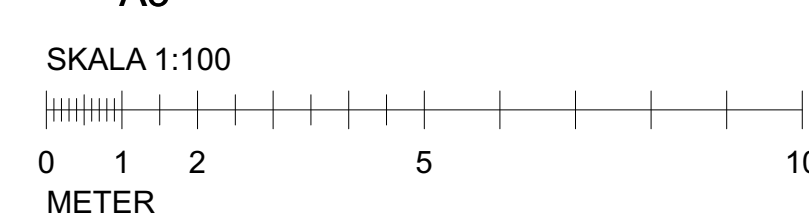

| | | | |
|------------------------------------------------------------------------------------------|------------------|--------------------|------|
| BET | ÄNDRING/ÄNDRISER | DATUM | Sgn. |
| RELATIONSHANDLING | | | |
| BÄLLSTA 2:392 | | | |
| A1 DESIGN HORNÄKERSVÄGEN 10, TÄBY BO NORDEN RINGHOLM bo@a1design.se, 08-7320040 | | | |
| UPPDRAG NR | RIKID SV | HANDLAGGARE | |
| 2023-01-10 | BNR | ANDRINGS | |
| | | Bo Norden Ringholm | |
| KONTOR OCH LAGER FÄGELÅNGSVÄGEN 30, VALLENTUNA | | | |
| PLAN 1, BV | | | |
| SKALA | NUMMER | BET | |
| 1:100 (A1) | A-40-1-108 | | |